



Capcalais - DO rue de Toul

[illegible]

Folio	Révision	Désignation
01	A	Page de garde
02	A	Liste des folios
03	A	Arrivées puissance
04	A	Distribution puissance
05	A	Sofrel
06	0	Transmetteur
07	0	BNI - (1/1)
08	0	BNP - (1/1)

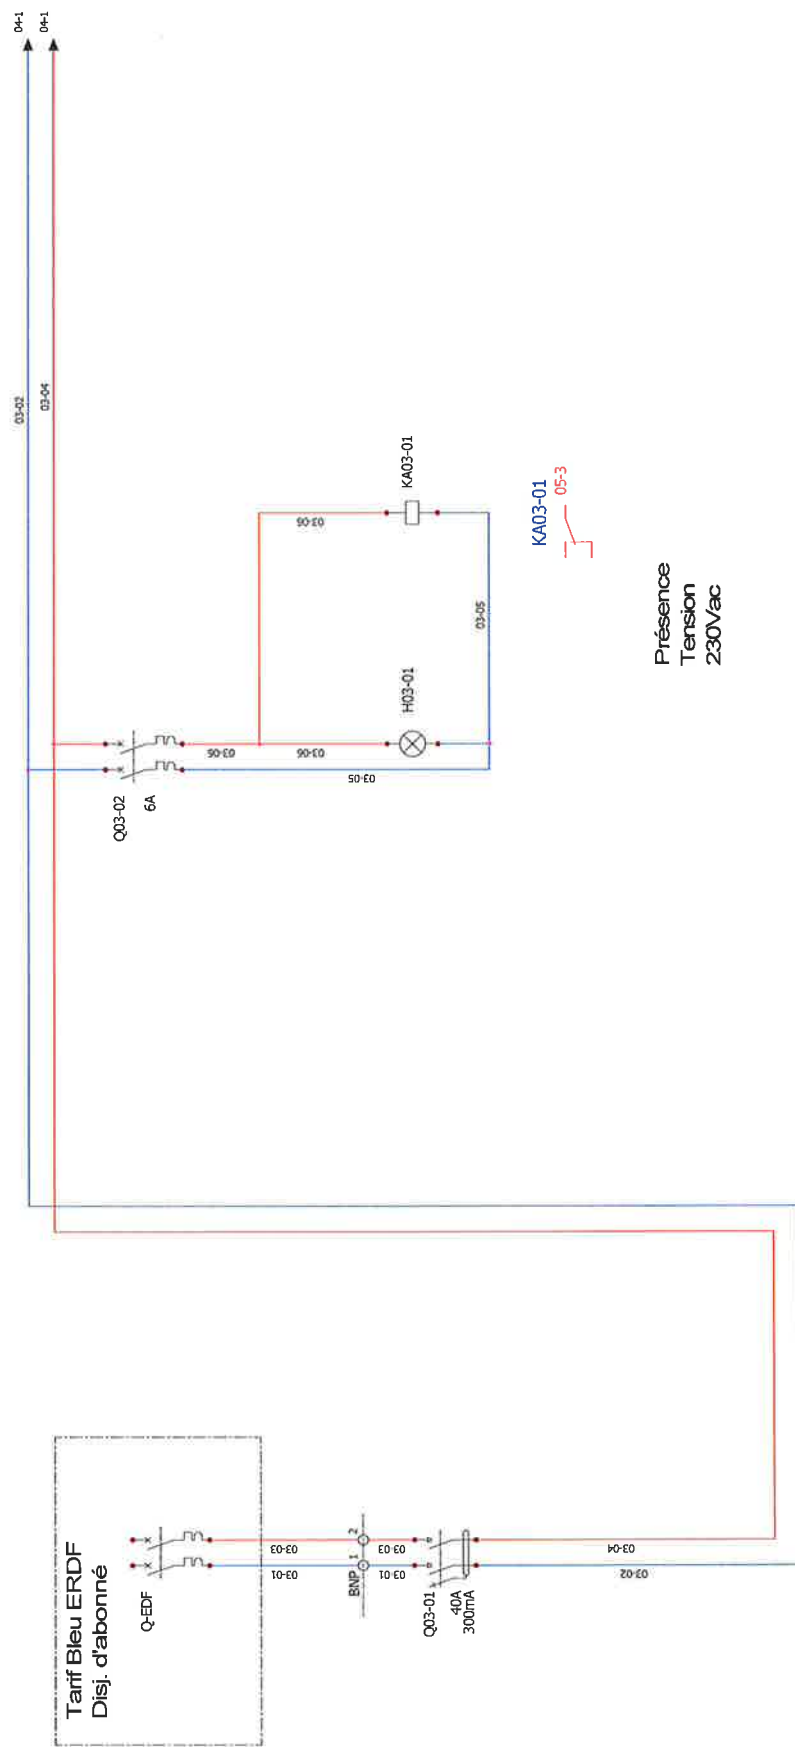


 INEO 468, rue de la Couronne de Bierné 59380 BERGUES	<h2>Arrivées puissance</h2>				INDICE	
	A	08/06/2011	dycke.laurent	Tel que Construit		A
	0	25/05/2011	dycke.laurent			FOLIO
	IND	DATE	NOM	MODIFICATIONS		03
	LOCALISATION: L1		Armoire contrôle / commande		Dessiné le LDY 05/04/2011	
N° D'AFFAIRE: ANPA41103-FI 08						

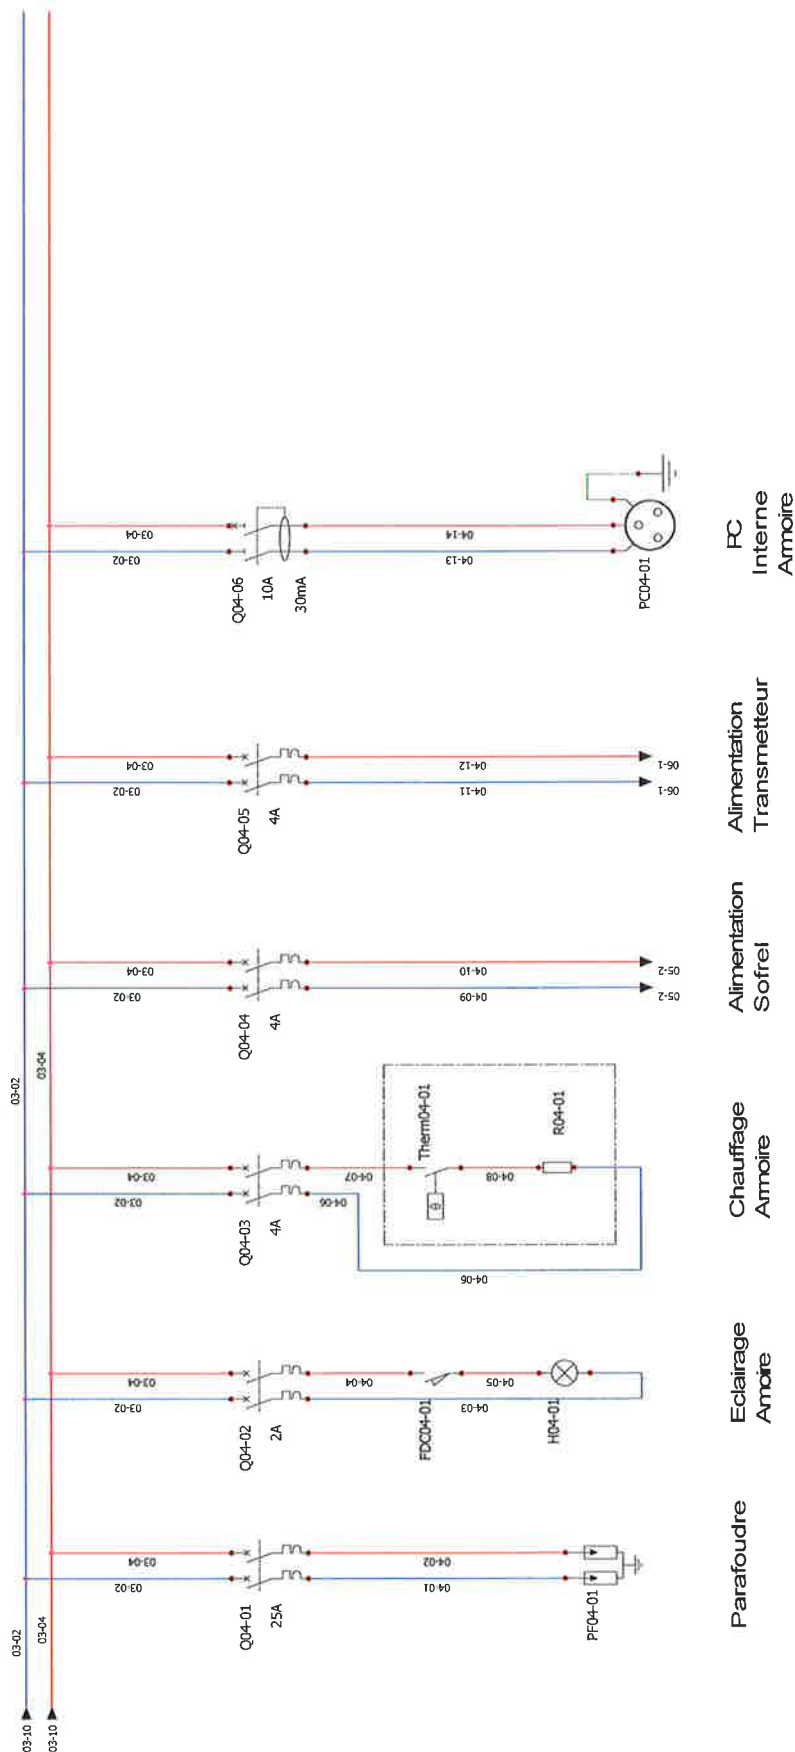

- Parafoudre
- Eclairage
Amoire
- Chauffage
Amoire
- Alimentation
Sofrel
- Alimentation
Transmetteur
- PC
Interne
Amoire

INEO Nord Picardie 468, rue de la Couronne de Bierné 59380 BERGUES		Distribution puissance				INDICE A	
INEO GDF SUEZ	N° D'AFFAIRE: ANPA41103-EL08	LOCALISATION: L1	Armoire contrôle / commande	Dessiné par		Dessiné le	
				LDY		05/04/2011	
				FOLIO 04			
				Tel que Construit			
				dycke.laurent			
				dycke.laurent			
				MODIFICATIONS			
				NOM			
				DATE			
				IND			
				0			
				25/05/2011			
				A			
				08/06/2011			

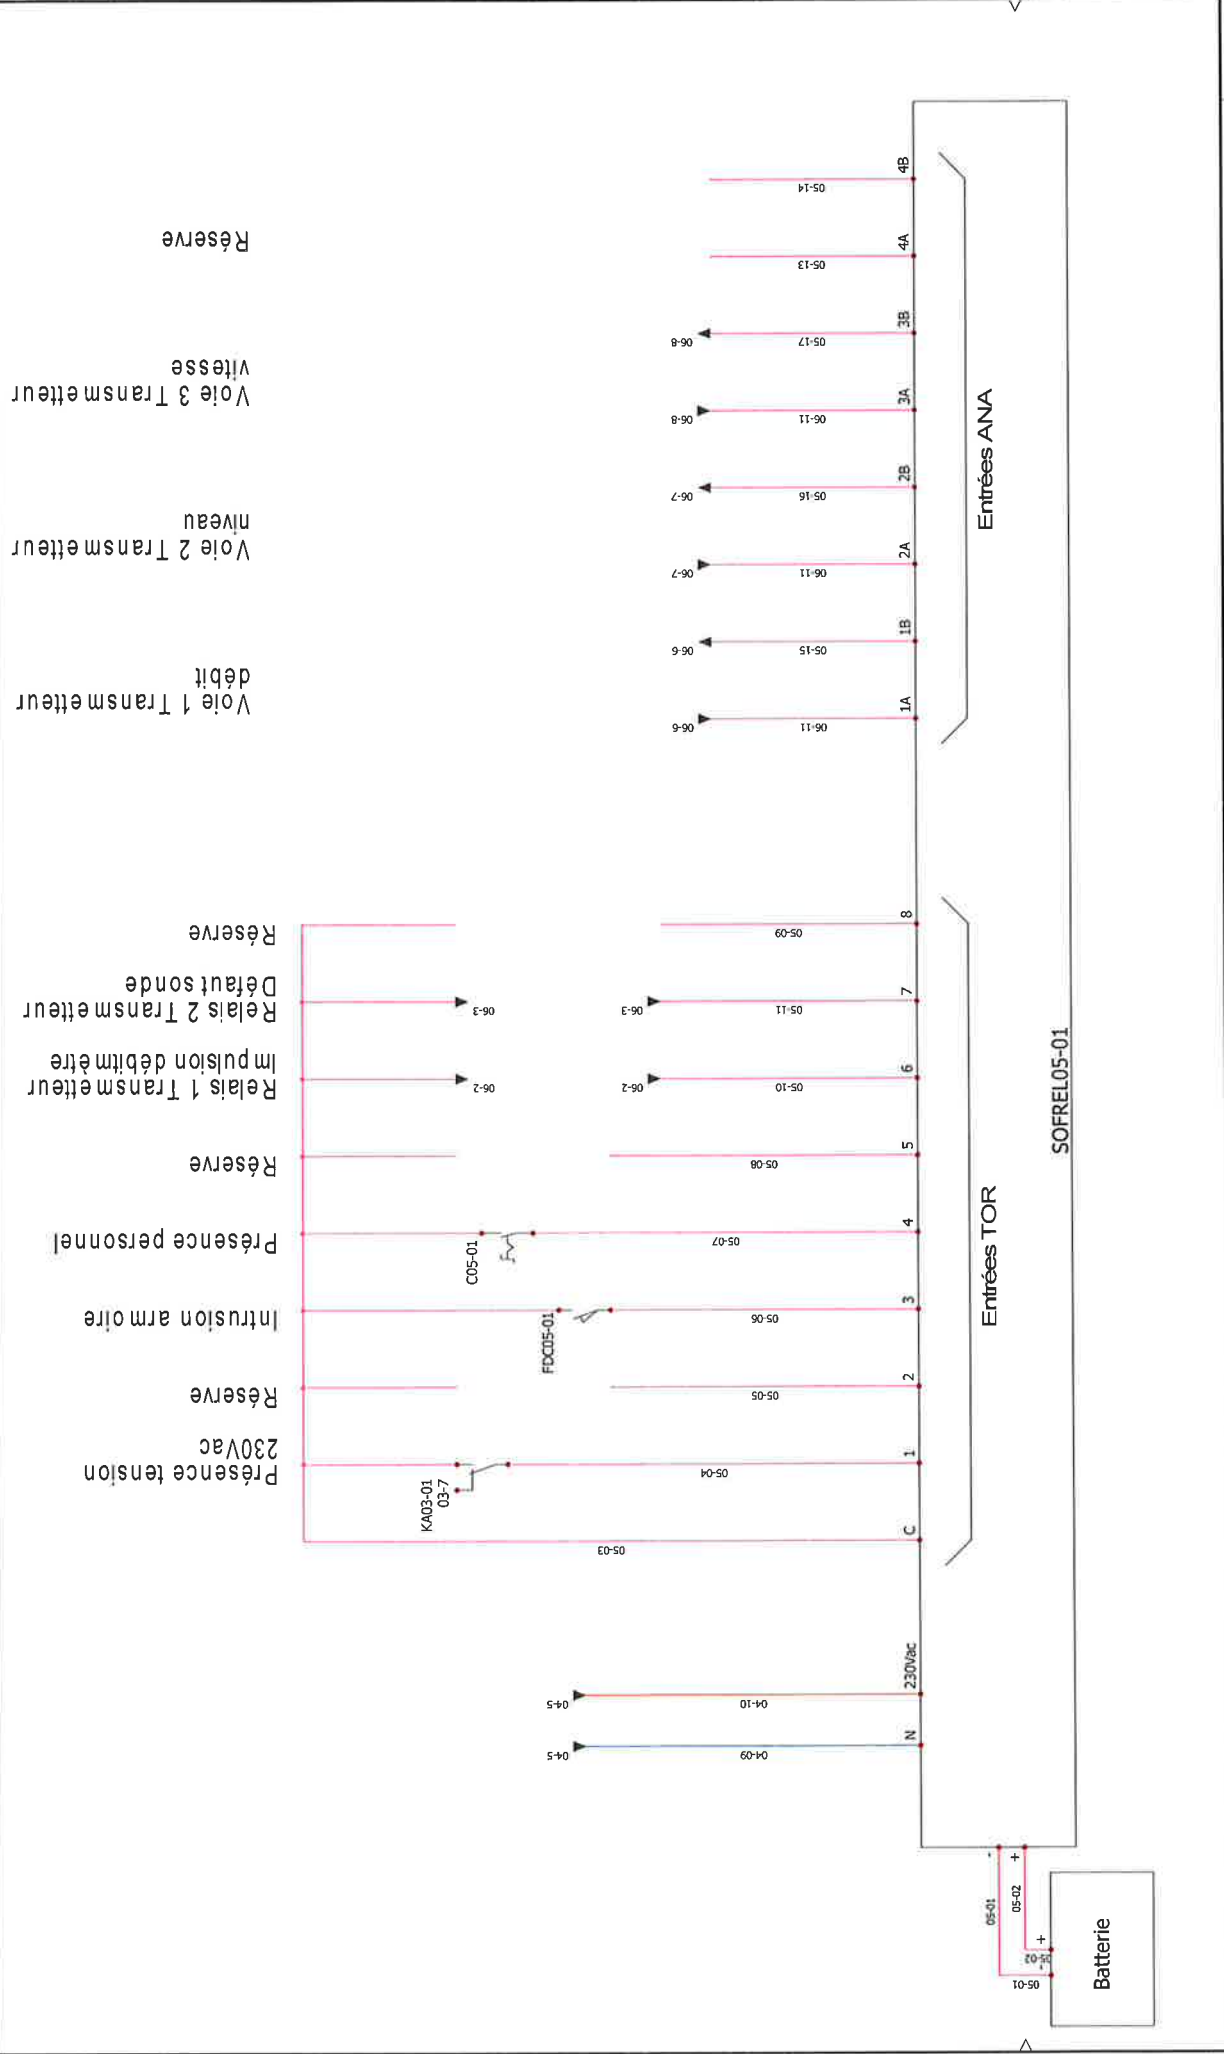

 INEO Nord Picardie 468, rue de la Couronne de Bieme 59380 BERGUES		Sofrel				INDICE					
		A		08/06/2011		dycke.laurent		Tel que Construit		A	
		0		25/05/2011		dycke.laurent					
		IND		DATE		NOM		MODIFICATIONS		FOLIO	
		Dessiné par		LDY				Dessiné le		05/04/2011	
N° D'AFFAIRE: ANPA41103-EL08		LOCALISATION: L1		Armoire contrôle / commande						05	

Impulsion débit

Défaut

Réserve


Réserve

Réserve

Débit

Niveau

Vitesse

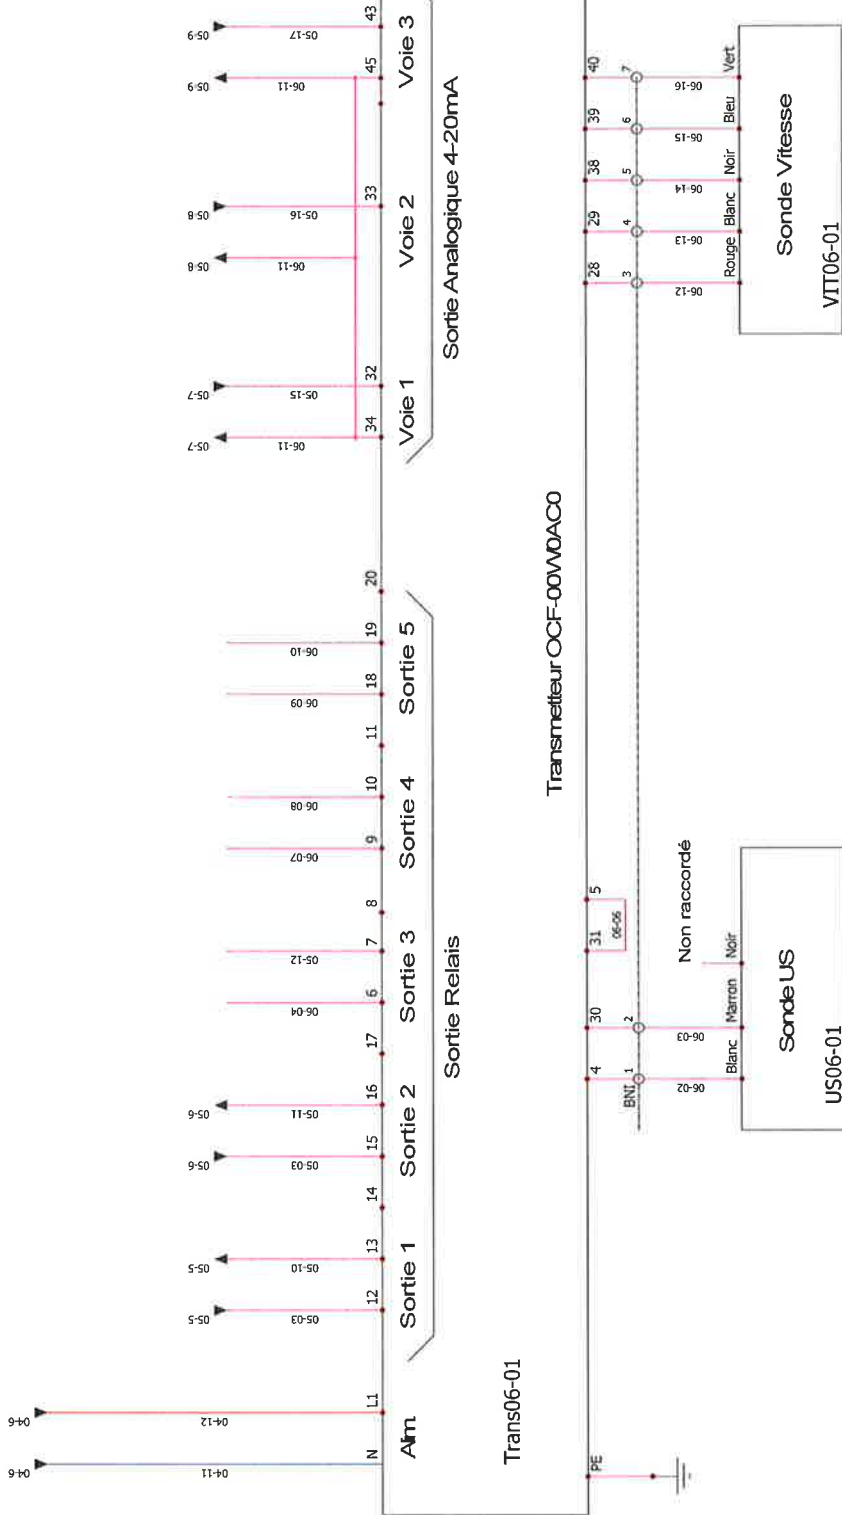

US06-01:Blanc	1	Trans06-01:4
US06-01:Marron	2	Trans06-01:30
VIT06-01:Rouge	3	Trans06-01:28
VIT06-01:Blanc	4	Trans06-01:29
VIT06-01:Noir	5	Trans06-01:38
VIT06-01:Bleu	6	Trans06-01:39
VIT06-01:Vert	7	Trans06-01:40

BNI



INEO Nord Picardie
468, rue de la Couronne de Bierno
59380 BERGUES


N° D'AFFAIRE: ANPA41103-EL08

BNI - (1/1)

LOCALISATION: L1

Armoire contrôle / commande

INDICE	0	IND	08/06/2011	DATE	ldycke.laurent	NOM	MODIFICATIONS	Dessiné le	05/04/2011
FOLIO	07								

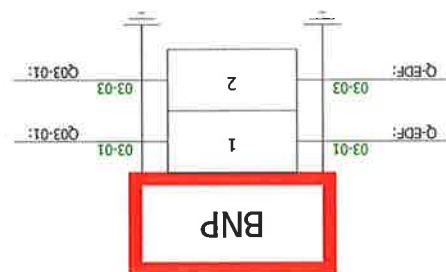

INEO Nord Picardie
468, rue de la Couronne de Bierne
59380 BERGUES

BNP - (1/1)

INDICE
0

FOLIO
08

MODIFICATIONS

Dessiné le
05/04/2011

IND 0
DATE 08/06/2011
Dessiné par
LDY

dycke.laurent
NOM

LOCALISATION: L1 Armoire contrôle / commande

N° D'AFFAIRE: ANPA41103-EL08